
01 PLANTA BAIXA - ESCOLA SITUAÇÃO INICIAL AS BUILT ESCALA: 1/75

TABELA DE ESQUADRIAS

PORTA	S					
COD	DIMENSÕES	FUNÇÃO	ESPEC	ESPECIFICAÇÕES		
P1	0.80 x 2.10	ABRIR	EM MADEIRA			
P2	0.90 x 2.10	ABRIR	EM FERRO			
PT-1	2.20 x 2.10	ABRIR	EM FERRO			
JANELA	AS					
COD	DIMENSÕES	PEITORIL	FUNÇÃO	ESPECIFICAÇÕES		
J1	1.25 x 0.85	1,30	VENEZIANA	MADEIRA		
J2	1.50 x 0.75	1,30	VENEZIANA	MADEIRA		
J3	1.50 x 0.80	1,30	VENEZIANA	FERRO E VIDRO		
J4	1.55 x 0.70	1,30	ABRIR	FERRO E VIDRO		
C1	0.50 x 0.50	1,80	FIXA	COBOGÓ		
J5	1.20 x 0.70	1,30	ABRIR	FERRO E VIDRO		



	Proprietário: Prefeitura Municipal de Equador - RN				
	Responsáv	el Técnico: Ca	ayo Farias Pe	reira	

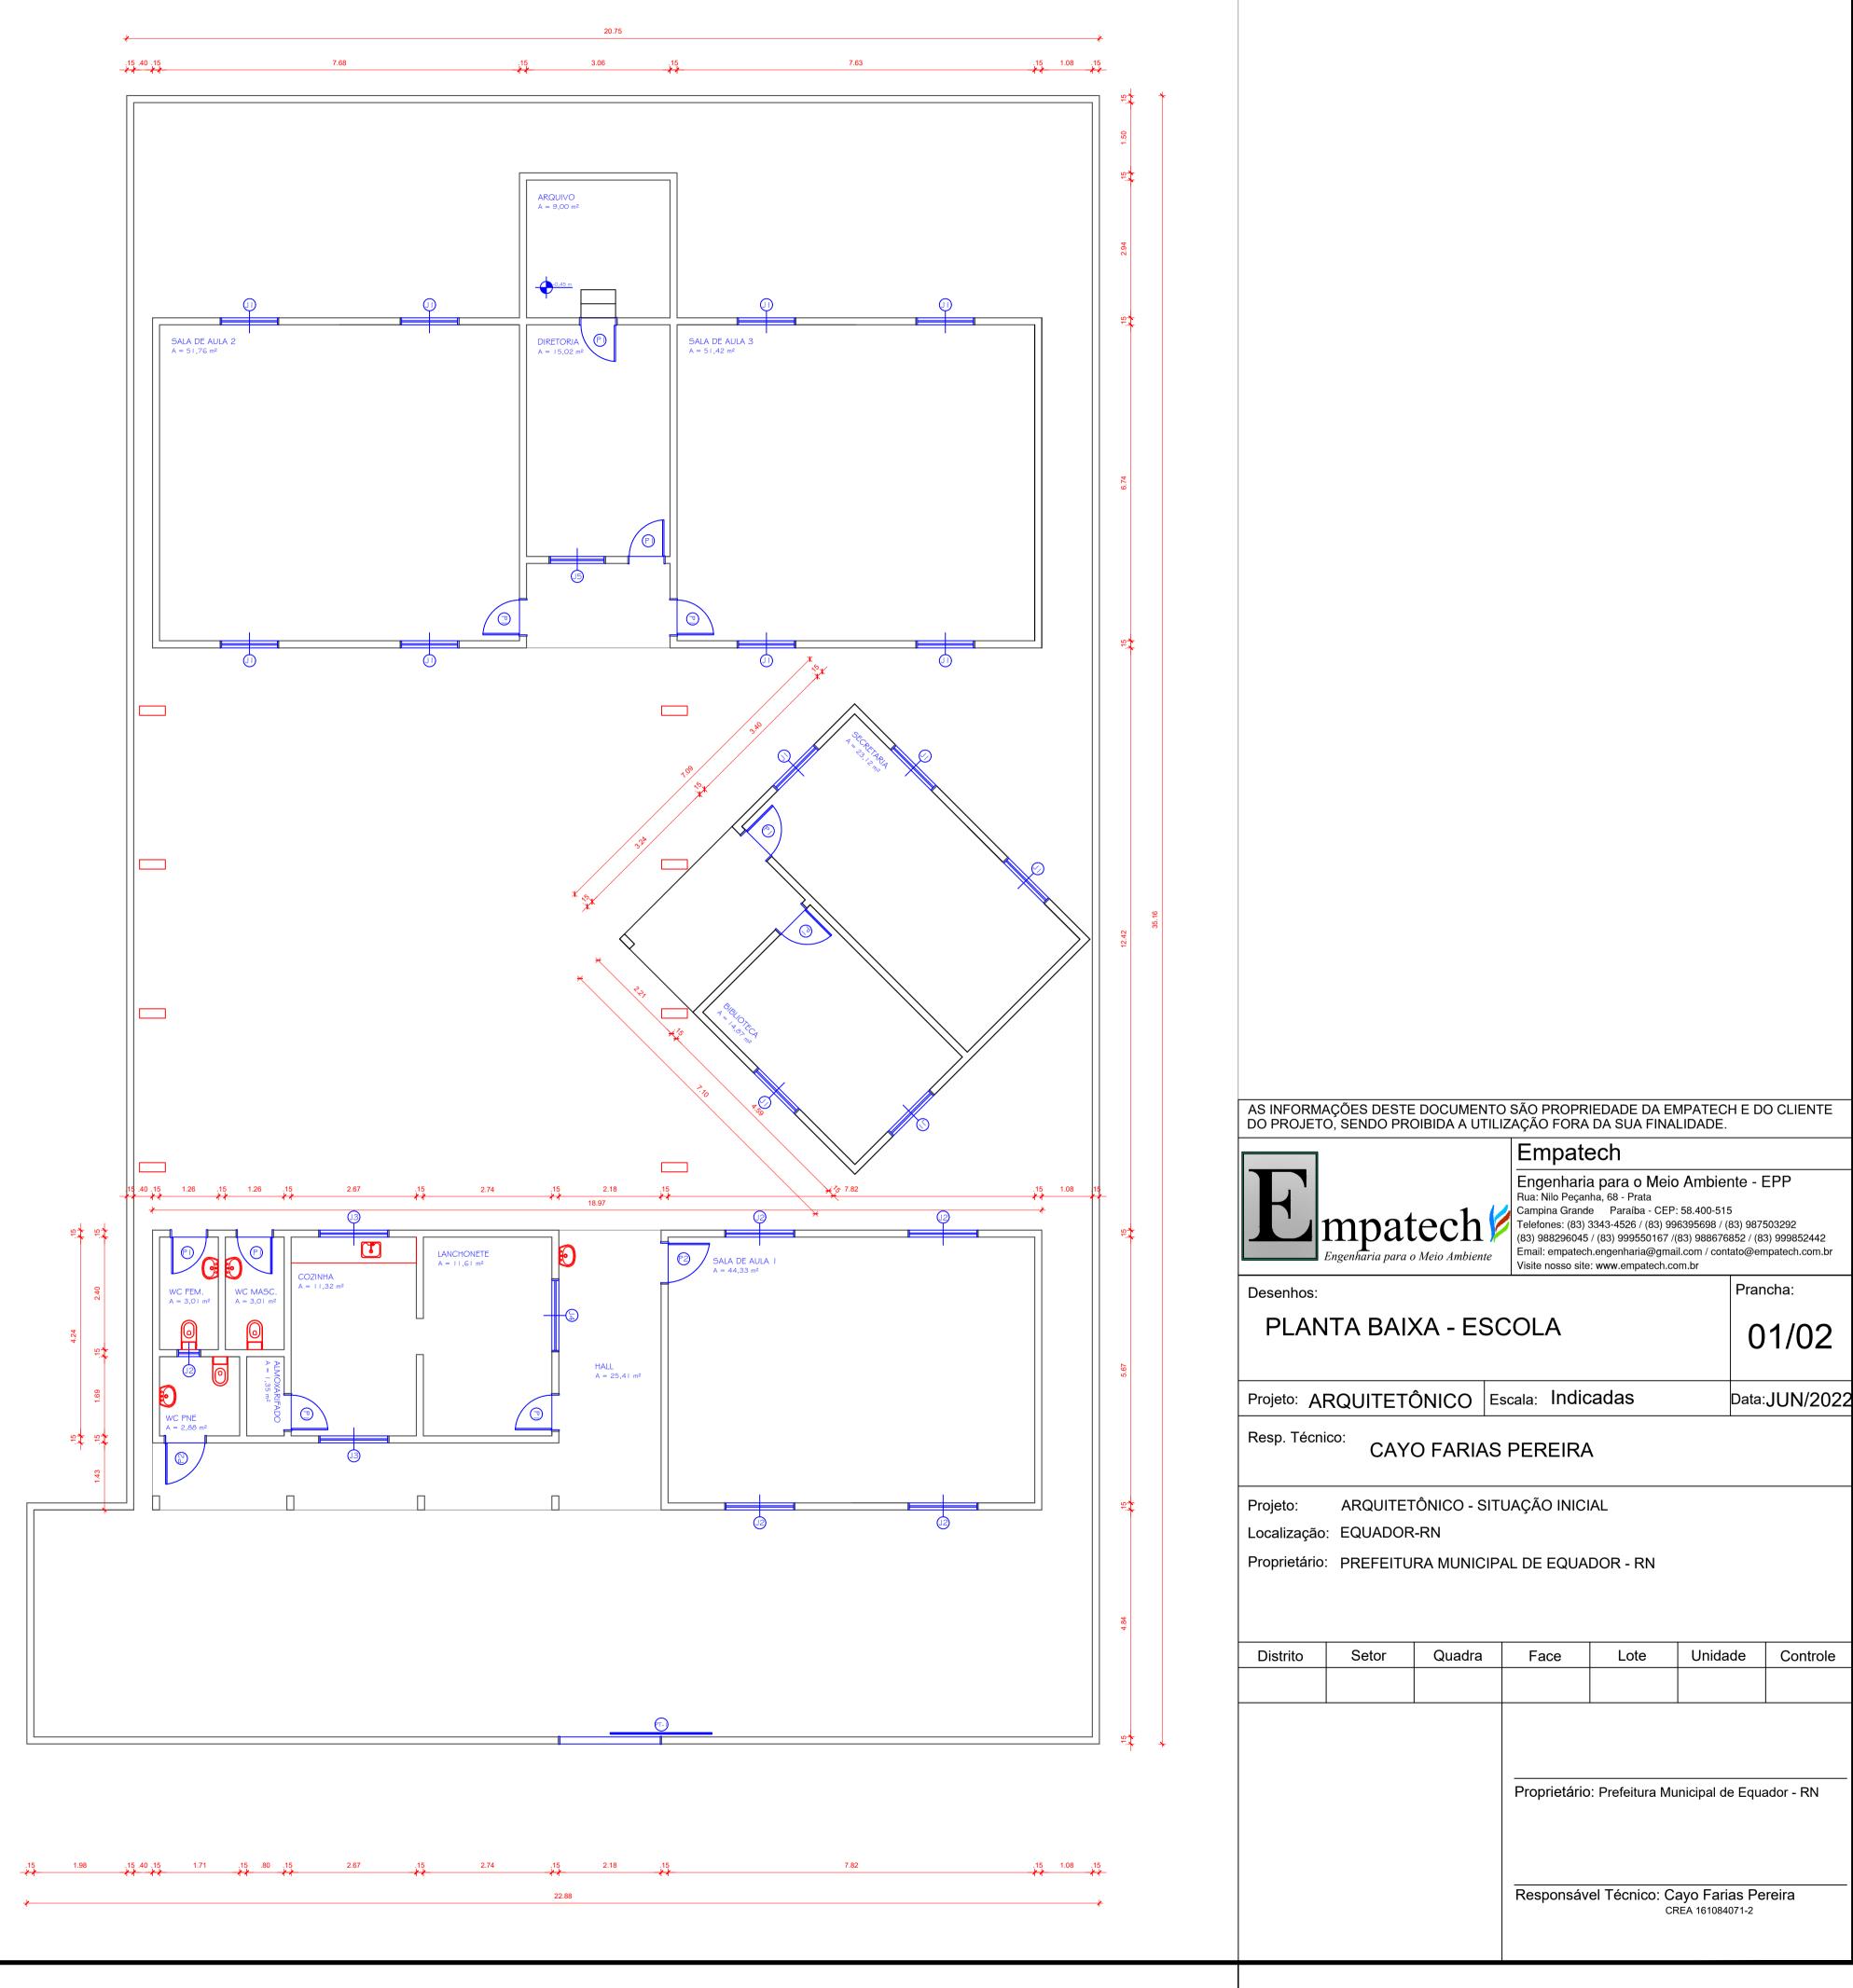